

SATZUNG

über die Grenzen des im Zusammenhang bebauten Ortsteils EICHSEL , BÄCHLEGASS

BAUMBESTANDSPLAN

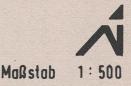

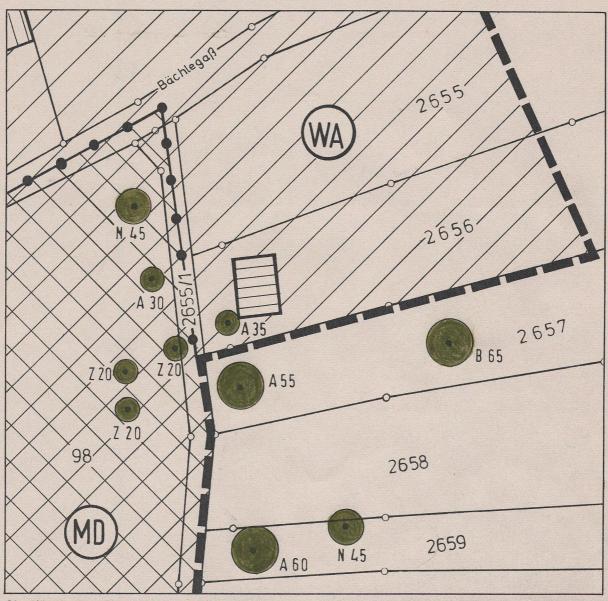

Stadtbauamt Rheinfelden, Abteilung 601

aufgenommen im Januar 1992

ZEICHENERKLÄRUNG

Grenze des räumlichen Geltungsbereichs der Abrundungssatzung

20 Maße in cm, Stammdurchmesser in 1m Höhe über Erdboden

N Nußbaum

A Apfel

B Birne

Z Zwetschge